

Blok nr.	Etage	Bolig nr.	Type	Adresse
1	stueplan			
2	stueplan			
4	stueplan	89	As-blok 4	Mortonsvej 22, st. tv.
5	stueplan	9	As-blok 5	Mortonsvej 16, st. tv.

LEJLIGHED TYPE As

Blok nr.	Etage	Bolig nr.	Type	Adresse
1	stueplan			
2	stueplan			
4	stueplan	94	Bs-blok 4	Mortonsvej 22, st. tv.
5	stueplan	13	Bs-blok 5	Mortonsvej 16, st. tv.

LEJLIGHED TYPE Bs

Blok nr.	Etage	Bolig nr.	Type	Adresse
1	stueplan			
2	stueplan			
4	stueplan	99	Cs-blok 4	Mortonsvej 24, st. tv.
5	stueplan	17	Cs-blok 5	Mortonsvej 18, st. tv.

LEJLIGHED TYPE Cs

Blok nr.	Etage	Bolig nr.	Type	Adresse
1	stueplan			
2	stueplan			
4	stueplan	104	Ds-blok 4	Mortonsvej 24, st. tv.
5	stueplan	21	Ds-blok 5	Mortonsvej 18, st. tv.

LEJLIGHED TYPE Ds

Blok nr.	Etage	Bolig nr.	Type	Adresse
1	stueplan			
2	stueplan			
4	stueplan	109	Es-blok 4	Mortonsvej 26, st. tv.
5	stueplan	25	Es-blok 5	Mortonsvej 20, st. tv.

LEJLIGHED TYPE Es

Blok nr.	Etage	Bolig nr.	Type	Adresse
1	stueplan			
2	stueplan			
4	stueplan	114	Fs-blok 4	Mortonsvej 26, st. tv.
5	stueplan	29	Fs-blok 5	Mortonsvej 20, st. tv.

LEJLIGHED TYPE Fs


HENVISNING:

Snit 4A-4A, se tegn. nr. (99)A4-30
 Snit 4B-4B, se tegn. nr. (99)A4-31
 Snit 4C-4C, se tegn. nr. (99)A4-32

BLOK 4

Snit 5A-5A, se tegn. nr. (99)A5-30
 Snit 5B-5B, se tegn. nr. (99)A5-31
 Snit 5C-5C, se tegn. nr. (99)A5-32

BLOK 5

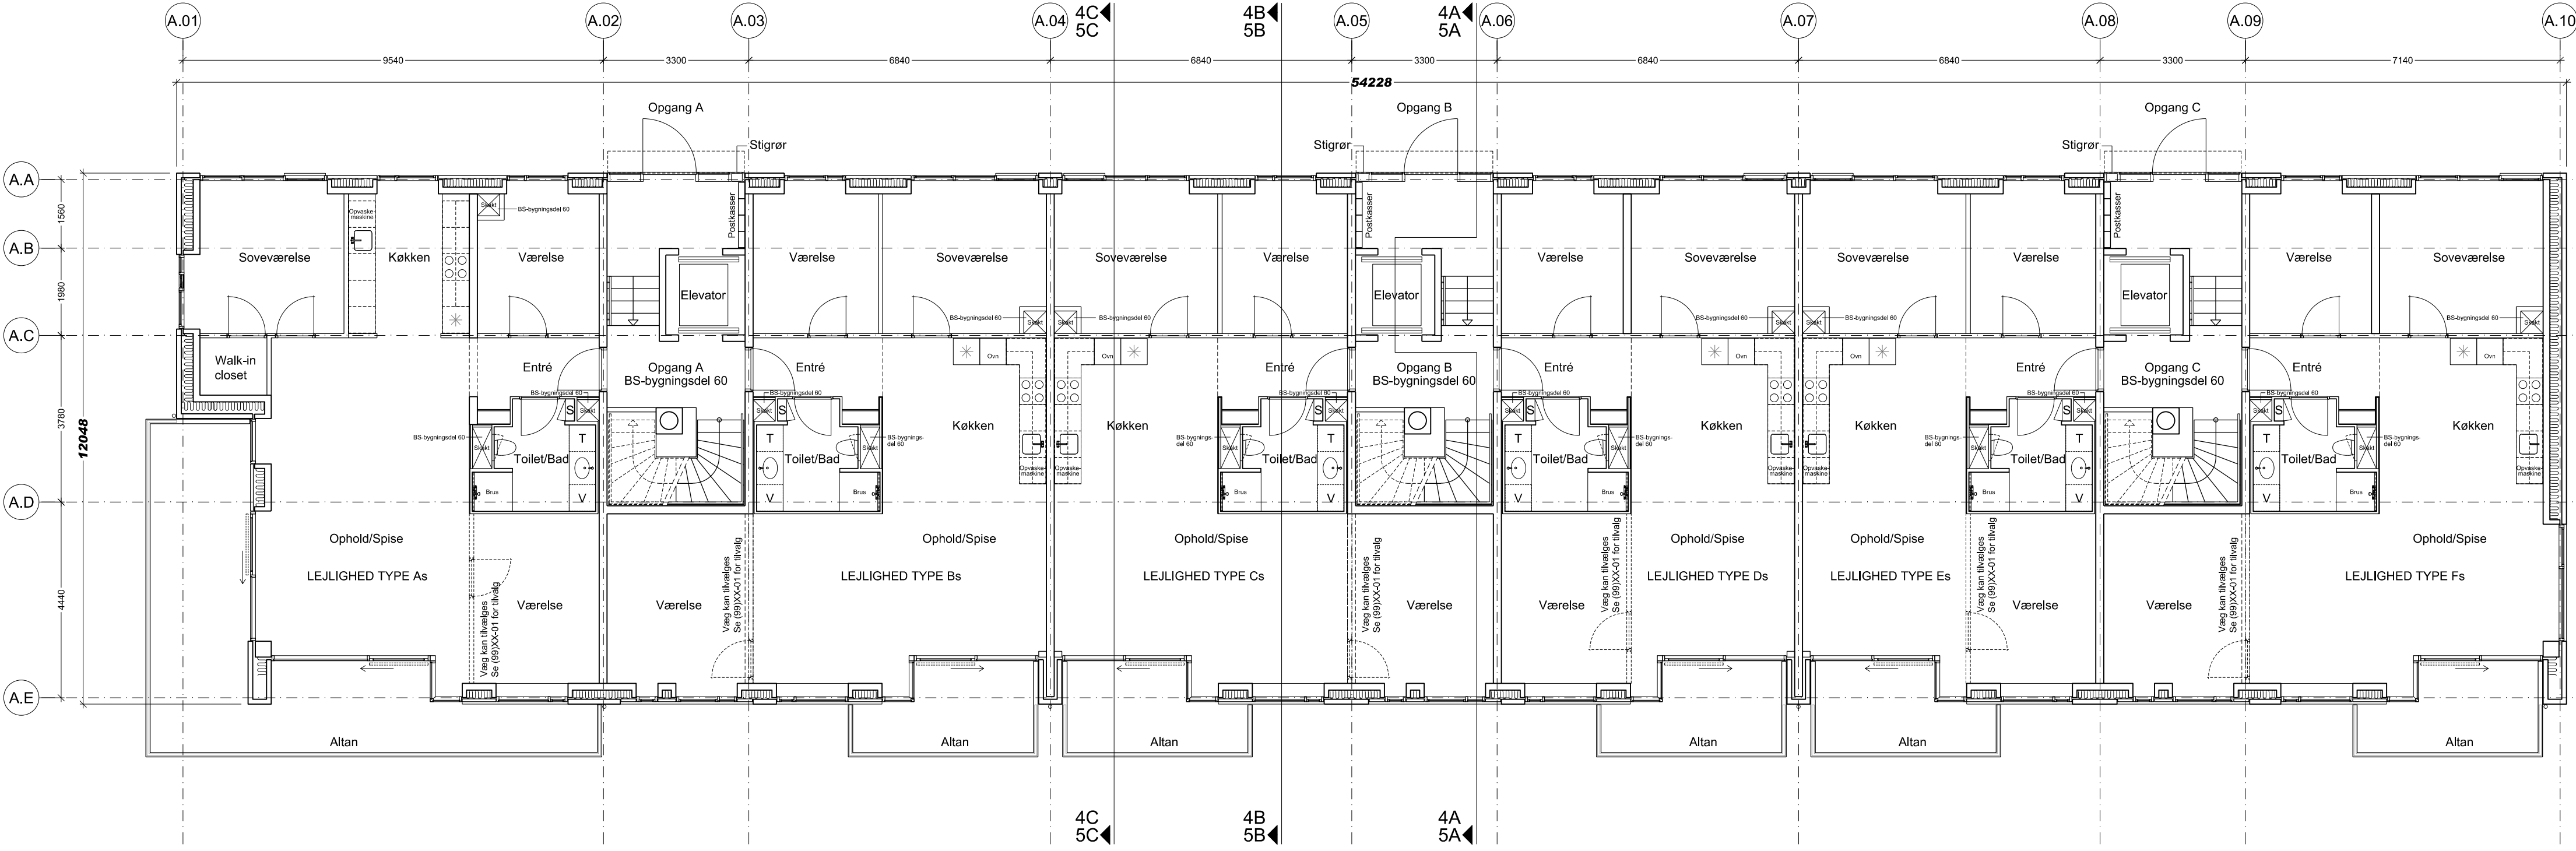

BLOK TYPE A - BLOK NR. 4 og 5
 STUEPLAN

A 2012.09.07 Tegning oprettet til "As Built" niveau
 Rev. nr.: Rev. dato: Rev. tekst:




SORTEMOSEVEJ 15
 3450 ALLERØD
 TLF +45 48 10 00 00
 FAX +45 48 10 00 48

AS BUILT - ETAPE 2 - BLOK 3-9
LYNGBY SØPARK

Emne: HØVEDTEGNING
 STUEPLAN
 BLOK TYPE A - BLOK NR. 4 og 5

- SJÆLSØ GRUPPEN A/S
- VILHELM LAURITZEN AS
- SCHÖNHERR LANDSKAB
- MIDTCONSULT A/S
- CARSTENSEN & KANSTRUP
- SORTEMOSEVEJ 15
- WILDERSGADE 41
- GL. KONGEVEJ 3E, 4 TV.
- VIBORGVEJ 1
- TOFTEBAKKEN 17
- 3450 ALLERØD
- 1408 KØBENHAVN K.
- 1610 KØBENHAVN V.
- 7400 HERNING
- 3460 BIRKERØD
- TLF +45 48 10 00 00
- TLF +45 32 69 90 00
- TLF +45 33 18 61 80
- TLF +45 97 22 11 33
- TLF +45 45 81 07 35
- FAX +45 48 10 00 48
- FAX +45 32 69 90 90
- FAX +45 33 18 61 99
- FAX +45 97 22 19 05
- FAX +45 45 82 07 35

MBR
 Rev. tegnet af: Rev. kontrolleret af: Rev. godkendt af:

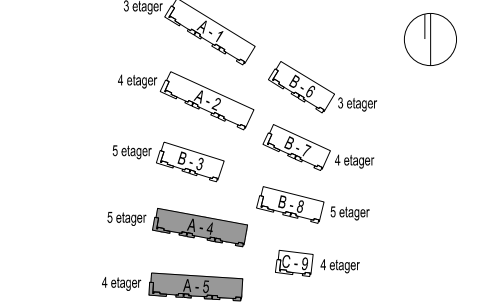

Matrikel nr. 18ca, Mortonsvej - Lyngby
 Tegnet af: MBR Kontrolleret af: Godkendt af: TS

Sags nr.: SGLY0501
 Dato: 2012.09.07
 Mål: 1:100