

Blok nr.	Etage	Bolig nr.	Type	Adresse
3	stueplan	69	As-blok 3	Mortonsvej 28, st. tv.
6	stueplan	119	As-blok 6	Mortonsvej 14, st. th.
7	stueplan	53	As-blok 7	Mortonsvej 10, st. th.
8	stueplan	33	As-blok 8	Mortonsvej 6, st. th.

LEJLIGHED TYPE As

Blok nr.	Etage	Bolig nr.	Type	Adresse
3	stueplan	74	Bs-blok 3	Mortonsvej 28, st. tv.
6	stueplan	122	Bs-blok 6	Mortonsvej 14, st. tv.
7	stueplan	57	Bs-blok 7	Mortonsvej 10, st. tv.
8	stueplan	38	Bs-blok 8	Mortonsvej 6, st. tv.


LEJLIGHED TYPE Bs

Blok nr.	Etage	Bolig nr.	Type	Adresse
3	stueplan	79	Es-blok 3	Mortonsvej 30, st. th.
6	stueplan	125	Es-blok 6	Mortonsvej 12, st. th.
7	stueplan	61	Es-blok 7	Mortonsvej 8, st. th.
8	stueplan	43	Es-blok 8	Mortonsvej 4, st. th.

LEJLIGHED TYPE Es

Blok nr.	Etage	Bolig nr.	Type	Adresse
3	stueplan	84	Fs-blok 3	Mortonsvej 30, st. tv.
6	stueplan	128	Fs-blok 6	Mortonsvej 12, st. tv.
7	stueplan	65	Fs-blok 7	Mortonsvej 8, st. tv.
8	stueplan	48	Fs-blok 8	Mortonsvej 4, st. tv.

LEJLIGHED TYPE Fs

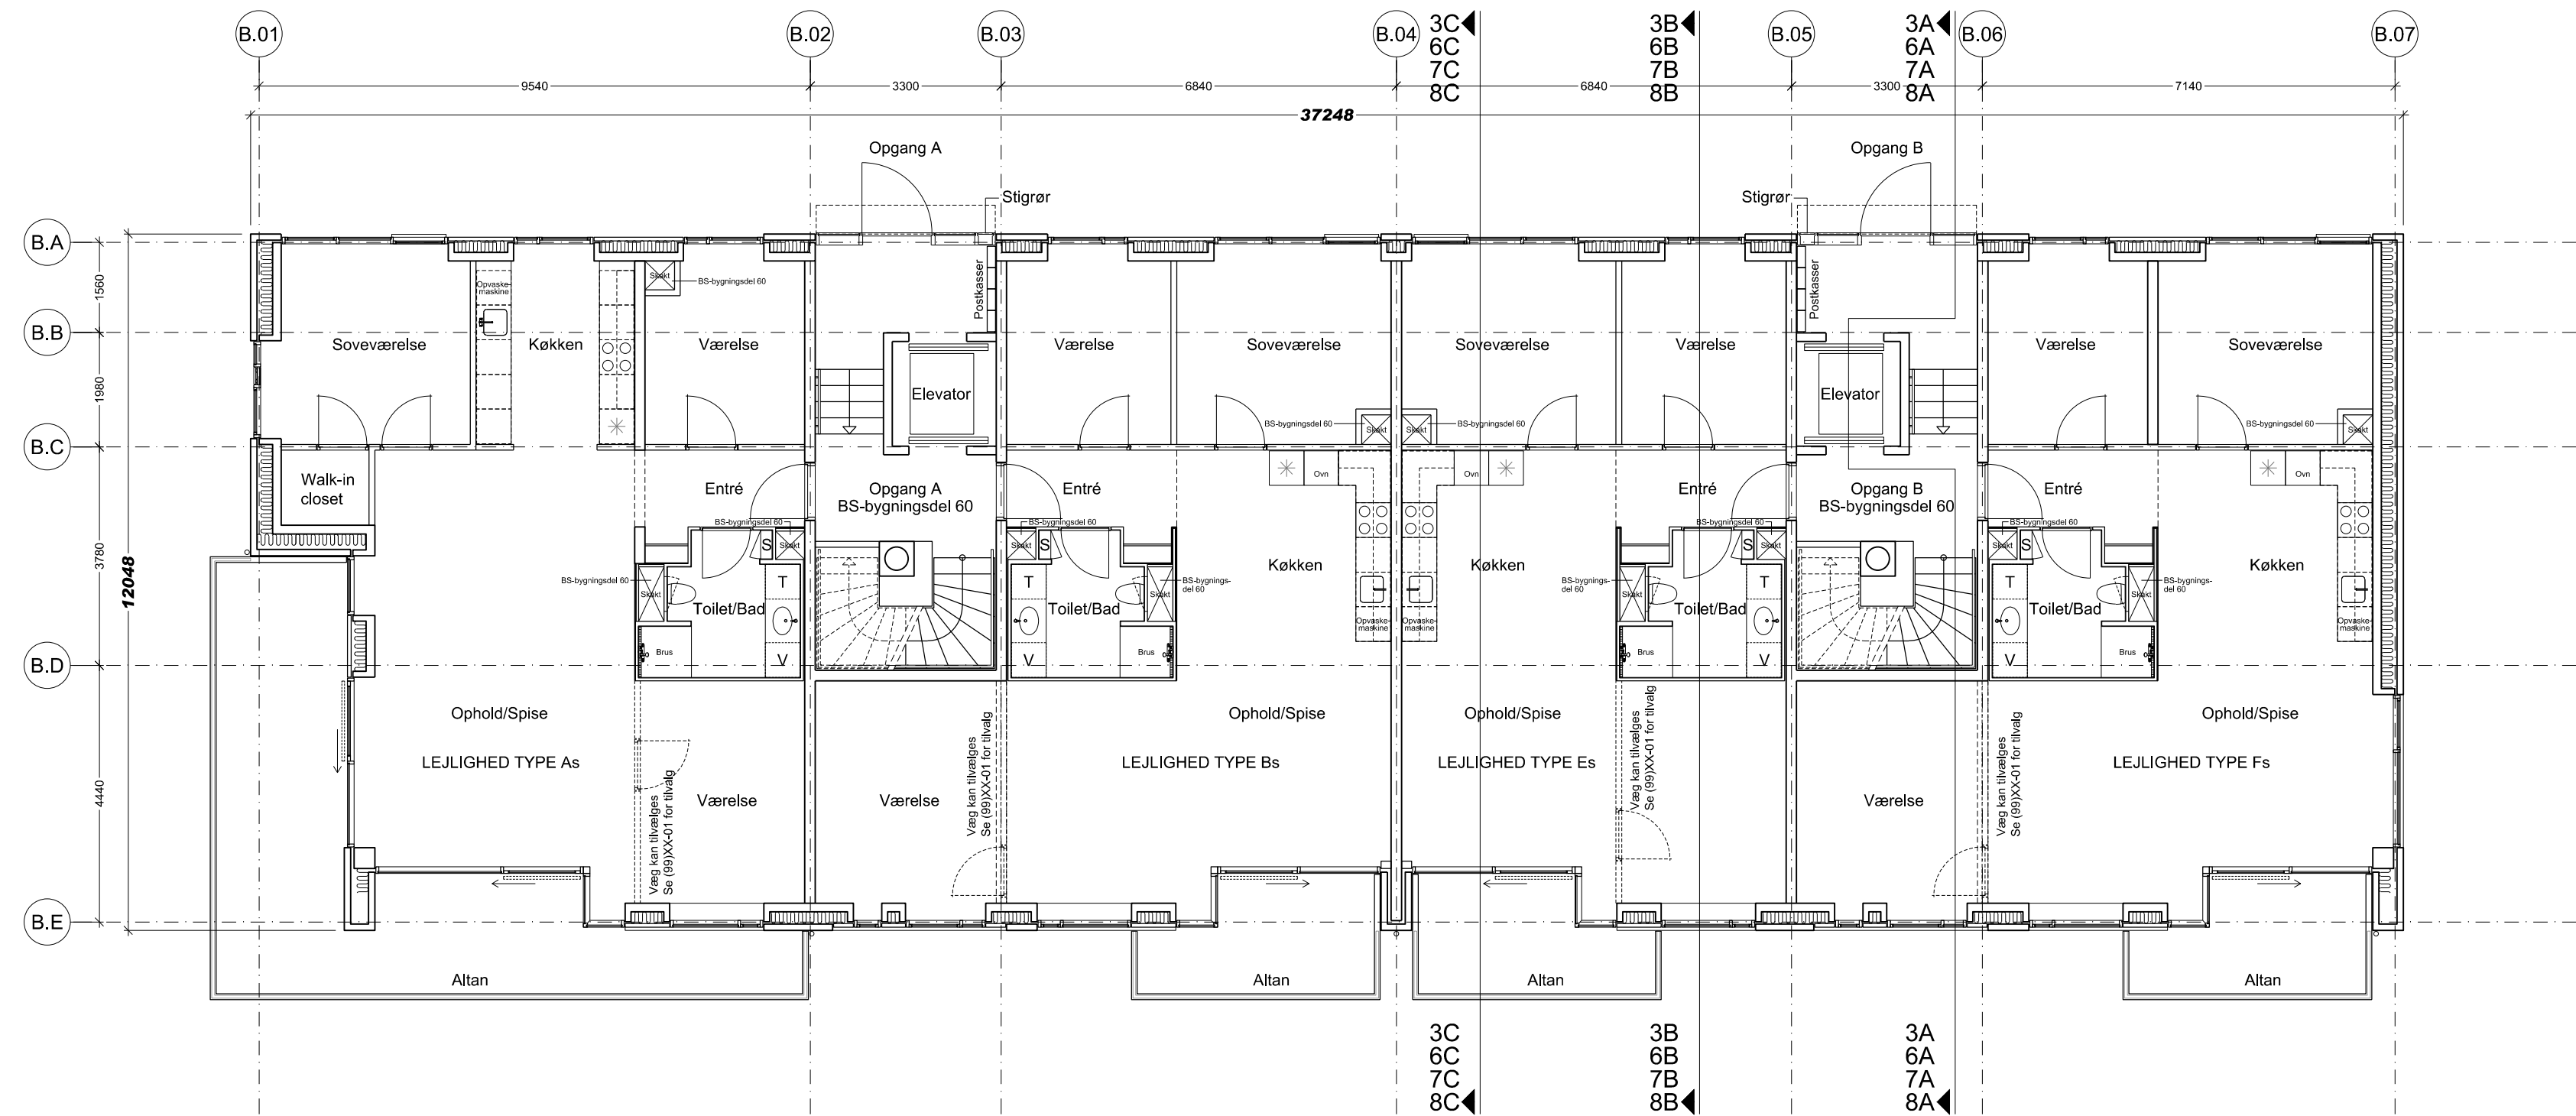

BLOK TYPE B - BLOK NR. 3, 6, 7, 8
STUEETAGE

HENVISNING:

Snit 3A-3A, se tegn. nr. (99)B3-30
 Snit 3B-3B, se tegn. nr. (99)B3-31
 Snit 3C-3C, se tegn. nr. (99)B3-32
BLOK 3

Snit 6A-6A, se tegn. nr. (99)B6-30
 Snit 6B-6B, se tegn. nr. (99)B6-31
 Snit 6C-6C, se tegn. nr. (99)B6-32
BLOK 6

Snit 7A-7A, se tegn. nr. (99)B7-30
 Snit 7B-7B, se tegn. nr. (99)B7-31
 Snit 7C-7C, se tegn. nr. (99)B7-32
BLOK 7

Snit 8A-8A, se tegn. nr. (99)B8-30
 Snit 8B-8B, se tegn. nr. (99)B8-31
 Snit 8C-8C, se tegn. nr. (99)B8-32
BLOK 8

A 2012.09.07 Tegning oprettet til "As Built" niveau
 Rev. nr.: Rev. dato: Rev. tekst:




SORTEMOSEVEJ 15
 3450 ALLERØD
 TLF +45 48 10 00 08
 FAX +45 48 10 00 48

AS BUILT - ETAPE 2 - BLOK 3-9
LYNGBY SØPARK

Emne: HØVEDTEGNING
 STUEPLAN
 BLOK TYPE B - BLOK NR. 3, 6, 7, 8

- SJÆLSØ GRUPPEN A/S
- VILHELM LAURITZEN AS
- SCHÖNHERR LANDSKAB
- MIDTCONSULT A/S
- CARSTENSEN & KANSTRUP
- SORTEMOSEVEJ 15
- WILDERSGADE 41
- GL. KONGEVEJ 3E, 4 TV.
- VIBORGVEJ 1
- TOFTEBAKKEN 17
- 3450 ALLERØD
- 1408 KØBENHAVN K.
- 1610 KØBENHAVN V.
- 7400 HERNING
- 3460 BIRKERØD
- TLF +45 48 10 00 00
- TLF +45 32 69 90 00
- TLF +45 33 18 61 80
- TLF +45 97 22 11 33
- TLF +45 45 81 07 35
- FAX +45 48 10 00 48
- FAX +45 32 69 90 90
- FAX +45 33 18 61 99
- FAX +45 97 22 19 05
- FAX +45 45 82 07 35

MBR
 Rev. tegnet af: Rev. kontrolleret af: Rev. godkendt af:

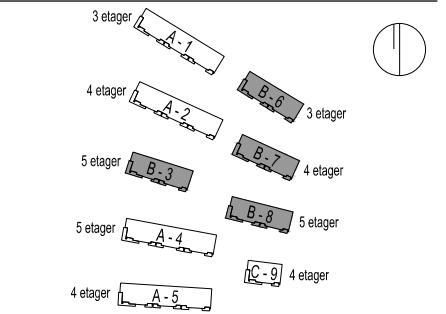

Matrikel nr. 18ca, Mortonsvej - Lyngby

Tegnet af: MBR Kontrolleret af: Godkendt af: TS
 Sags nr.: SGLY0501
 Dato: 2012.09.07
 Mål: 1:100