

Blok nr.	Etage	Bolig nr.	Type	Adresse
3	1.sal	70	A-blok 3	Mortonsvej 28.1 tv.
3	2.sal	71	A-blok 3	Mortonsvej 28.2 tv.
3	3.sal	72	A-blok 3	Mortonsvej 28.3 tv.
3	4.sal	73	A-blok 3	Mortonsvej 28.4 tv.
6	1.sal	120	A-blok 6	Mortonsvej 14.1 tv.
6	2.sal	121	A-blok 6	Mortonsvej 14.2 tv.
7	1.sal	54	A-blok 7	Mortonsvej 10.1 tv.
7	2.sal	55	A-blok 7	Mortonsvej 10.2 tv.
7	3.sal	56	A-blok 7	Mortonsvej 10.3 tv.
8	1.sal	34	A-blok 8	Mortonsvej 6.1 tv.
8	2.sal	35	A-blok 8	Mortonsvej 6.2 tv.
8	3.sal	36	A-blok 8	Mortonsvej 6.3 tv.
8	4.sal	37	A-blok 8	Mortonsvej 6.4 tv.

LEJLIGHED TYPE A

Blok nr.	Etage	Bolig nr.	Type	Adresse
3	1.sal	75	B-blok 3	Mortonsvej 28.1 tv.
3	2.sal	76	B-blok 3	Mortonsvej 28.2 tv.
3	3.sal	77	B-blok 3	Mortonsvej 28.3 tv.
3	4.sal	78	B-blok 3	Mortonsvej 28.4 tv.
6	1.sal	123	B-blok 6	Mortonsvej 14.1 tv.
6	2.sal	124	B-blok 6	Mortonsvej 14.2 tv.
7	1.sal	58	B-blok 7	Mortonsvej 10.1 tv.
7	2.sal	59	B-blok 7	Mortonsvej 10.2 tv.
7	3.sal	60	B-blok 7	Mortonsvej 10.3 tv.
8	1.sal	39	B-blok 8	Mortonsvej 6.1 tv.
8	2.sal	40	B-blok 8	Mortonsvej 6.2 tv.
8	3.sal	41	B-blok 8	Mortonsvej 6.3 tv.
8	4.sal	42	B-blok 8	Mortonsvej 6.4 tv.

LEJLIGHED TYPE B

Blok nr.	Etage	Bolig nr.	Type	Adresse
3	1.sal	80	E-blok 3	Mortonsvej 30.1 tv.
3	2.sal	81	E-blok 3	Mortonsvej 30.2 tv.
3	3.sal	82	E-blok 3	Mortonsvej 30.3 tv.
3	4.sal	83	E-blok 3	Mortonsvej 30.4 tv.
6	1.sal	126	E-blok 6	Mortonsvej 12.1 tv.
6	2.sal	127	E-blok 6	Mortonsvej 12.2 tv.
7	1.sal	62	E-blok 7	Mortonsvej 8.1 tv.
7	2.sal	63	E-blok 7	Mortonsvej 8.2 tv.
7	3.sal	64	E-blok 7	Mortonsvej 8.3 tv.
8	1.sal	44	E-blok 8	Mortonsvej 4.1 tv.
8	2.sal	45	E-blok 8	Mortonsvej 4.2 tv.
8	3.sal	46	E-blok 8	Mortonsvej 4.3 tv.
8	4.sal	47	E-blok 8	Mortonsvej 4.4 tv.


LEJLIGHED TYPE E

Blok nr.	Etage	Bolig nr.	Type	Adresse
3	1.sal	85	F-blok 3	Mortonsvej 30.1 tv.
3	2.sal	86	F-blok 3	Mortonsvej 30.2 tv.
3	3.sal	87	F-blok 3	Mortonsvej 30.3 tv.
3	4.sal	88	F-blok 3	Mortonsvej 30.4 tv.
6	1.sal	129	F-blok 6	Mortonsvej 12.1 tv.
6	2.sal	130	F-blok 6	Mortonsvej 12.2 tv.
7	1.sal	66	F-blok 7	Mortonsvej 8.1 tv.
7	2.sal	67	F-blok 7	Mortonsvej 8.2 tv.
7	3.sal	68	F-blok 7	Mortonsvej 8.3 tv.
8	1.sal	49	F-blok 8	Mortonsvej 4.1 tv.
8	2.sal	50	F-blok 8	Mortonsvej 4.2 tv.
8	3.sal	51	F-blok 8	Mortonsvej 4.3 tv.
8	4.sal	52	F-blok 8	Mortonsvej 4.4 tv.

LEJLIGHED TYPE F

HENVISNING:

- Snit 3A-3A, se tegn. nr. (99)B3-30
- Snit 3B-3B, se tegn. nr. (99)B3-31
- Snit 3C-3C, se tegn. nr. (99)B3-32
- BLOK 3**
- Snit 6A-6A, se tegn. nr. (99)B6-30
- Snit 6B-6B, se tegn. nr. (99)B6-31
- Snit 6C-6C, se tegn. nr. (99)B6-32
- BLOK 6**
- Snit 7A-7A, se tegn. nr. (99)B7-30
- Snit 7B-7B, se tegn. nr. (99)B7-31
- Snit 7C-7C, se tegn. nr. (99)B7-32
- BLOK 7**
- Snit 8A-8A, se tegn. nr. (99)B8-30
- Snit 8B-8B, se tegn. nr. (99)B8-31
- Snit 8C-8C, se tegn. nr. (99)B8-32
- BLOK 8**

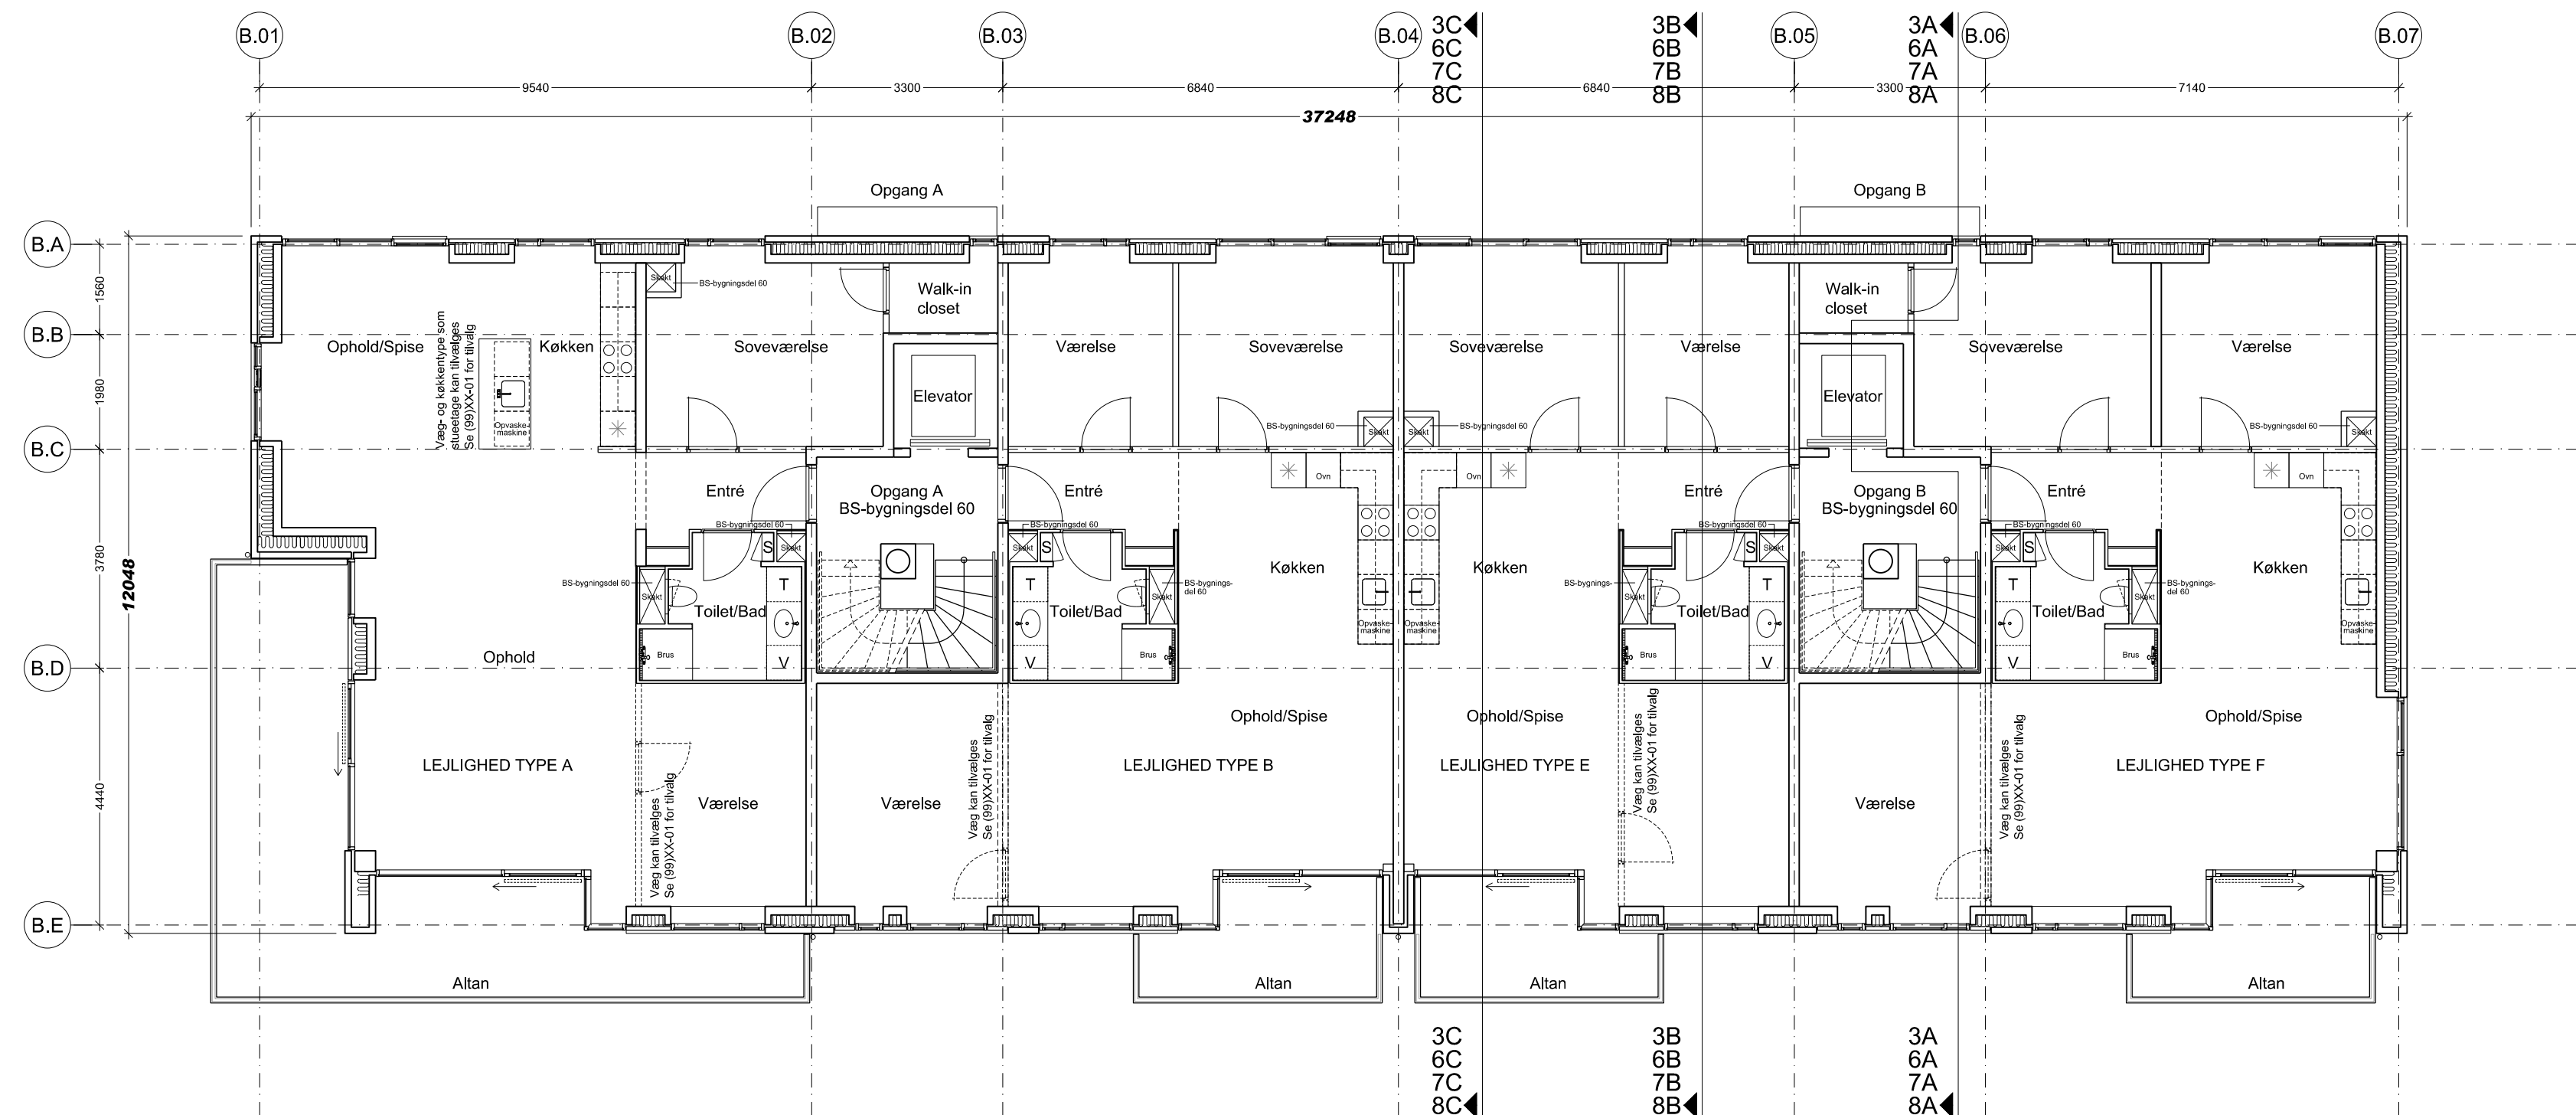

BLOK TYPE B - BLOK NR. 3, 6, 7, 8
1. - ØVERSTE ETAGE

A 2012.09.07 Tegning oprettet til "As Built" niveau
Rev. nr.: Rev. dato: Rev. tekst:




SORTEMOSEVEJ 15
3450 ALLERØD
TLF +45 48 10 00 00
FAX +45 48 10 00 48

AS BUILT - ETAPE 2 - BLOK 3-9
LYNGBY SØPARK

Emne: HØVEDTEGNING
1. - ØVERSTE ETAGE
BLOK TYPE B - BLOK NR. 3, 6, 7, 8

- SJÆLSØ GRUPPEN A/S
- VILHELM LAURITZEN AS
- SCHÖNHERR LANDSKAB
- MIDTCONSULT A/S
- CARSTENSEN & KANSTRUP
- SORTEMOSEVEJ 15
- WILDERSGADE 41
- GL. KONGEVEJ 3E, 4 TV.
- VIBORGVEJ 1
- TOFTEBAKKEN 17
- 3450 ALLERØD
- 1408 KØBENHAVN K.
- 1610 KØBENHAVN V.
- 7400 HERNING
- 3460 BIRKERØD
- TLF +45 48 10 00 00
- TLF +45 32 69 90 00
- TLF +45 33 18 61 80
- TLF +45 97 22 11 33
- TLF +45 45 81 07 35
- FAX +45 48 10 00 48
- FAX +45 32 69 90 90
- FAX +45 33 18 61 99
- FAX +45 97 22 19 05
- FAX +45 45 82 07 35

MBR
Rev. tegnet af: Rev. kontrolleret af: Rev. godkendt af:

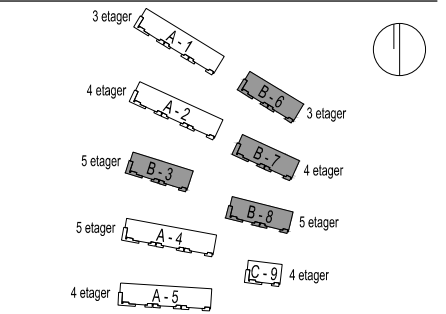

Matrikel nr. 18ca, Mortonsvej - Lyngby

Tegnet af: MBR Kontrolleret af: Godkendt af: TS
Sags nr.: SGLY0501
Dato: 2012.09.07
Mål: 1:100