

**HENVISNING:**


Snit 9A-9A, se tegn. nr. (99)C9-30  
Snit 9B-9B, se tegn. nr. (99)C9-31  
Snit 9C-9C, se tegn. nr. (99)C9-32

Blok nr.	Etage	Bolig nr.	Type	Adresse
9	stueplan	1	As-blok 9	Mortonsvej 2, st. th.

LEJLIGHED TYPE As

Blok nr.	Etage	Bolig nr.	Type	Adresse
9	stueplan	5	Fs-blok 9	Mortonsvej 2, st. tv.

LEJLIGHED TYPE Fs

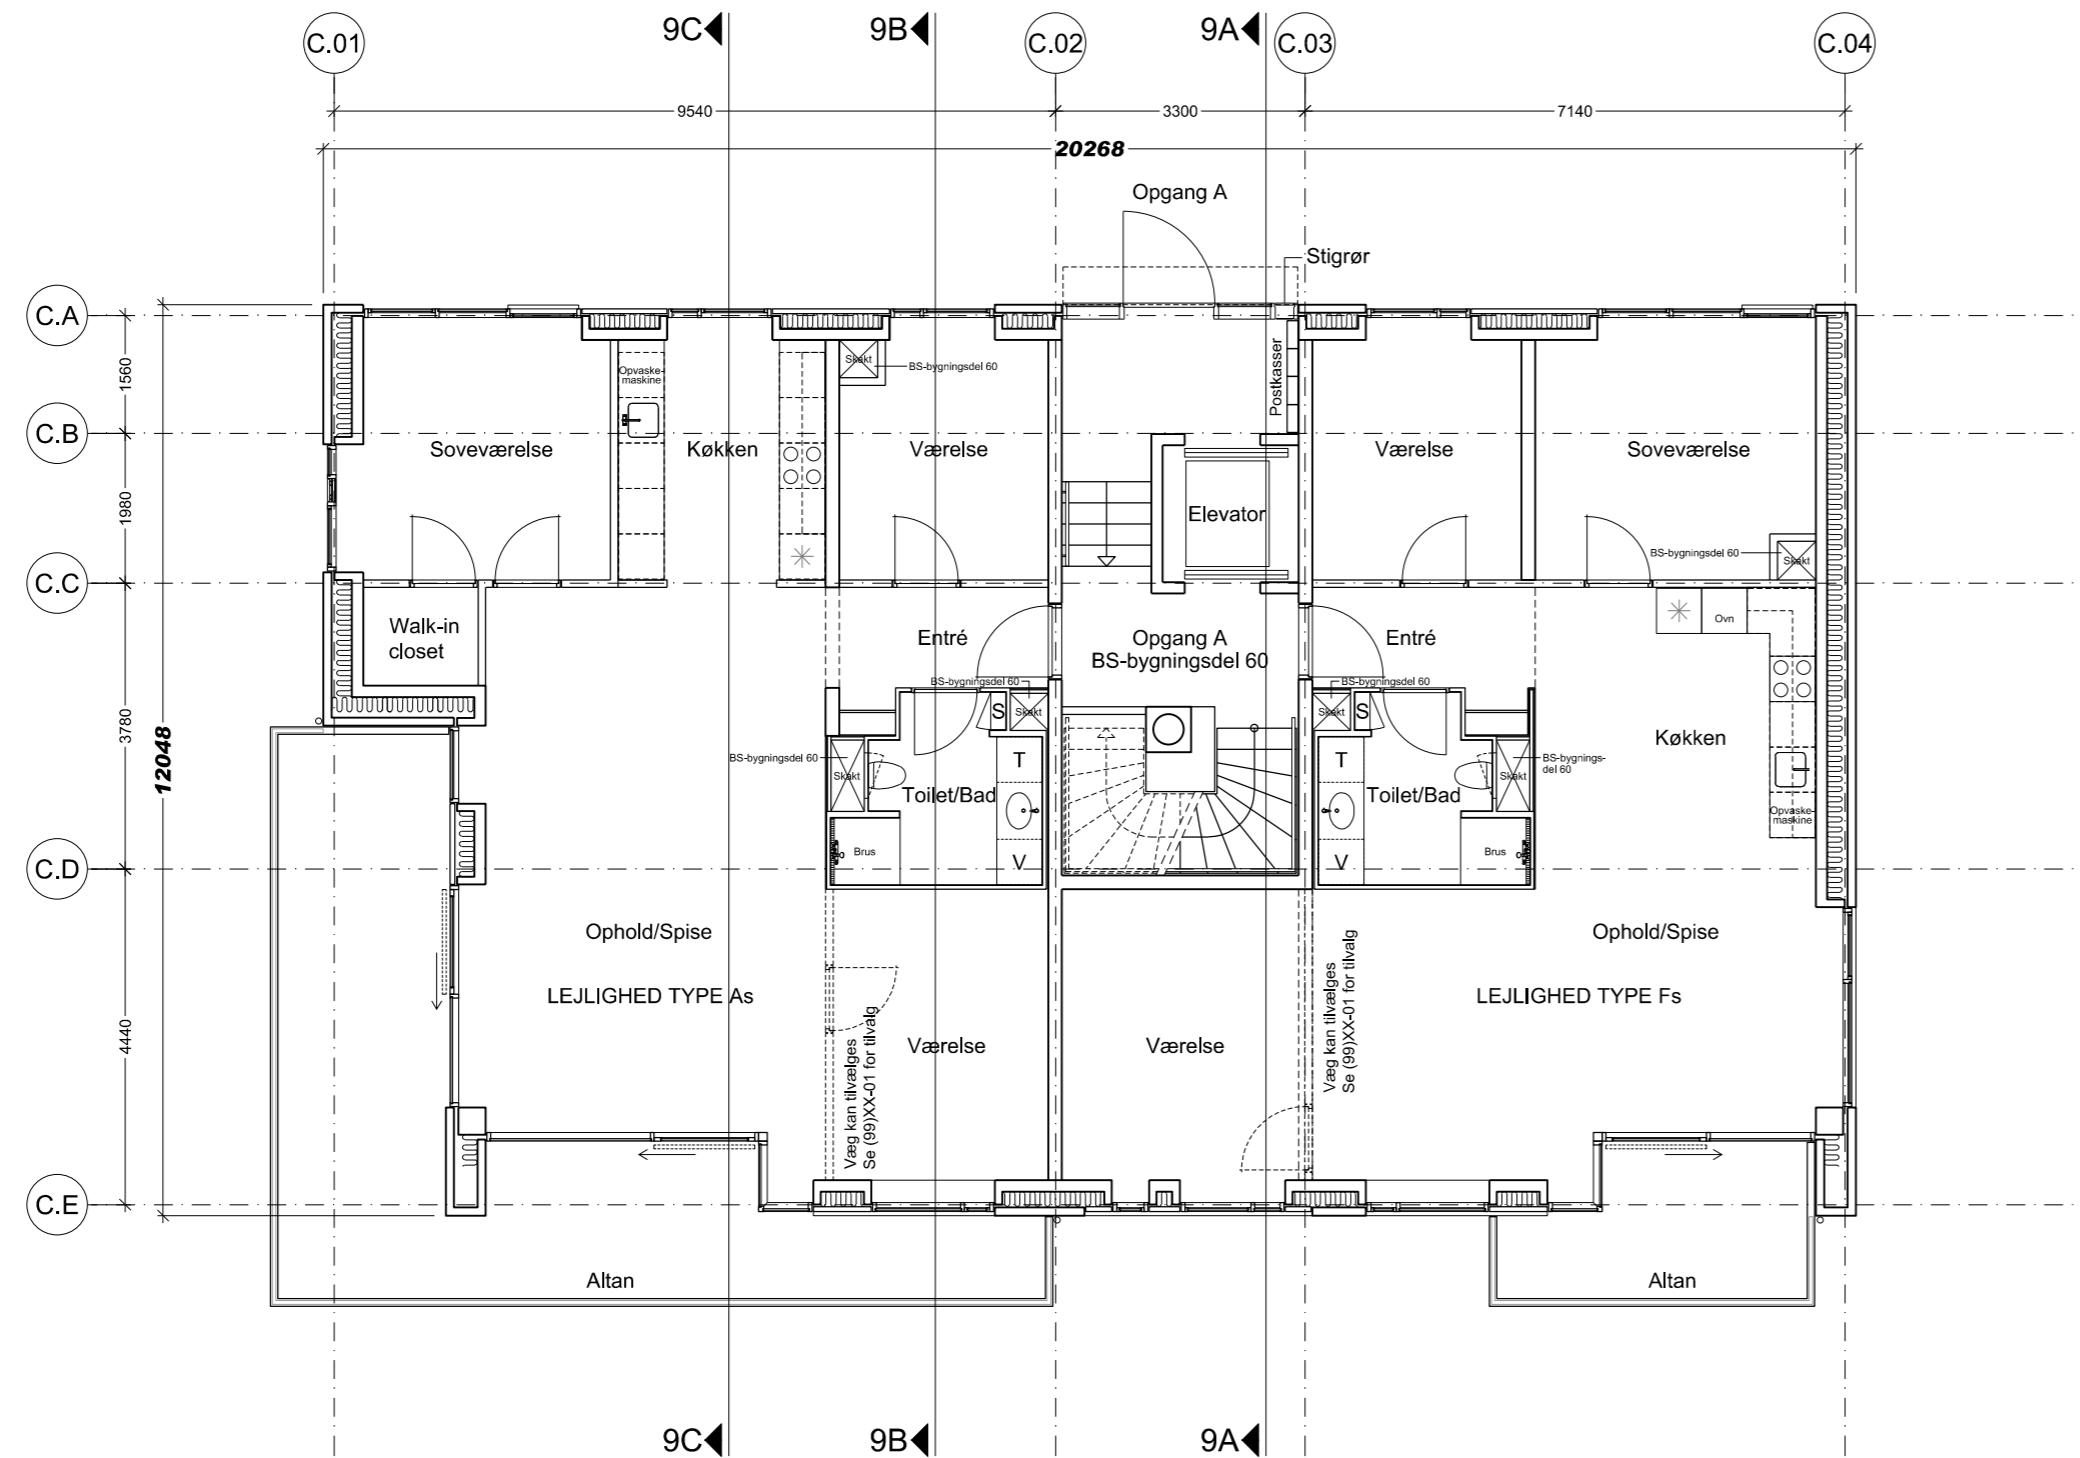

BLOK TYPE C - BLOK NR. 9  
STUEETAGE

A 2012.09.07 Tegning oprettet til "As Built" niveau  
Rev. nr.: Rev. dato: Rev. tekst:

MBR  
Rev. tegnet af: Rev. kontrolleret af: Rev. godkendt af:




SORTEMOSEVEJ 15  
3450 ALLERØD  
TLF +45 48 10 00 00  
FAX +45 48 10 00 48

**AS BUILT - ETAPE 2 - BLOK 3-9**

**LYNGBY SØPARK**

Emne: HOVEDTEGNING  
STUEPLAN  
BLOK TYPE C - BLOK NR. 9

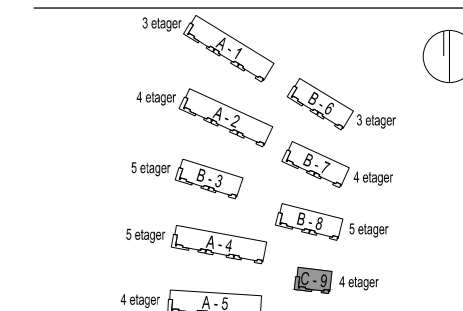

**Matrikel nr. 18ca, Mortonsvej - Lyngby**

Tegnet af: MBR Kontrolleret af: Godkendt af: TS  
Sags nr.: SGLY0501  
Dato: 2012.09.07  
Mål: 1:100

<input type="checkbox"/>	SJÆLSØ GRUPPEN A/S	SORTEMOSEVEJ 15	3450 ALLERØD	TLF +45 48 10 00 00	FAX +45 48 10 00 48
<input checked="" type="checkbox"/>	VILHELM LAURITZEN AS	WILDESGADE 41	1408 KØBENHAVN K.	TLF +45 32 69 90 00	FAX +45 32 69 90 90
<input type="checkbox"/>	SCHØNHERR LANDSKAB	GL. KONGEVEJ 3E, 4 TV.	1610 KØBENHAVN V.	TLF +45 33 18 61 80	FAX +45 33 18 61 99
<input type="checkbox"/>	MIDTCONSULT A/S	VIBORGVEJ 1	7400 HERNING	TLF +45 97 22 11 33	FAX +45 97 22 19 05
<input type="checkbox"/>	CARSTENSEN & KANSTRUP	TOFTEBAKKEN 17	3460 BIRKERØD	TLF +45 45 81 07 35	FAX +45 45 82 07 35