

**HENVISNING:**


Snit 9A-9A, se tegn. nr. (99)C9-30  
Snit 9B-9B, se tegn. nr. (99)C9-31  
Snit 9C-9C, se tegn. nr. (99)C9-32

Blok nr.	Etage	Bolig nr.	Type	Adresse
9	1.sal	2	A-blok 9	Mortonsvej 2.1.fl.
9	2.sal	3	A-blok 9	Mortonsvej 2.2.fl.
9	3.sal	4	A-blok 9	Mortonsvej 2.3.fl.

LEJLIGHED TYPE A

Blok nr.	Etage	Bolig nr.	Type	Adresse
9	1.sal	6	G-blok 9	Mortonsvej 2.1.fl.
9	2.sal	7	G-blok 9	Mortonsvej 2.2.fl.
9	3.sal	8	G-blok 9	Mortonsvej 2.3.fl.

LEJLIGHED TYPE G

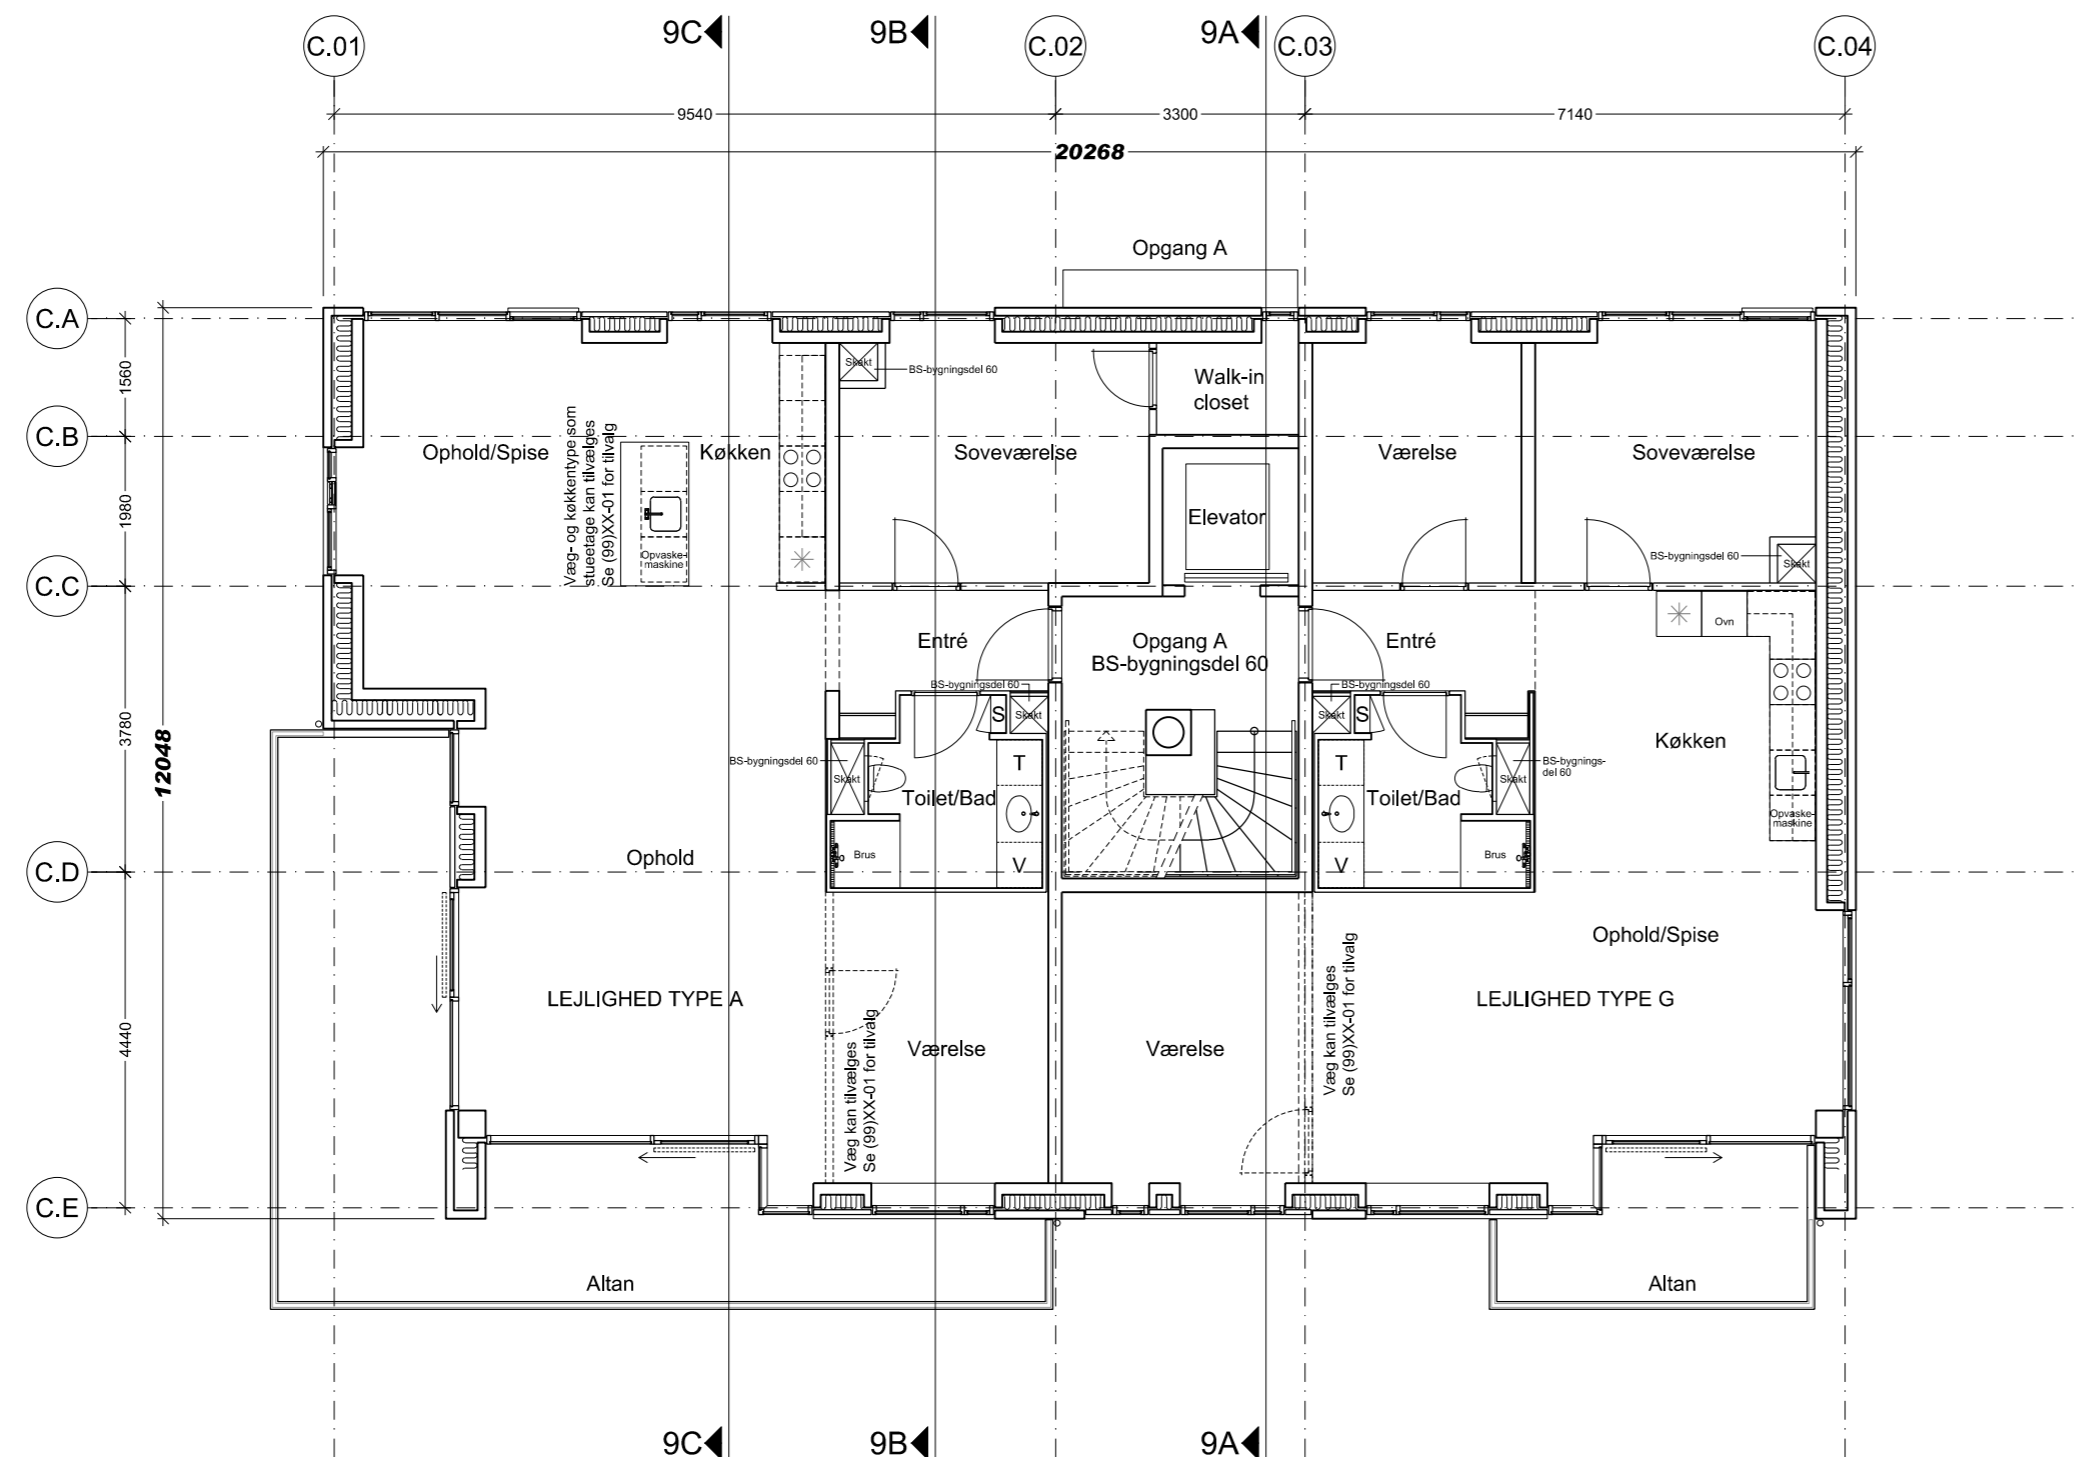

BLOK TYPE C - BLOK NR. 9  
1. - ØVERSTE ETAGE

A 2012.09.07 Tegning oprettet til "As Built" niveau  
Rev. nr.: Rev. dato: Rev. tekst:

MBR  
Rev. tegnet af: Rev. kontrolleret af: Rev. godkendt af:




SORTEMOSEVEJ 15  
3450 ALLERØD  
TLF +45 48 10 00 00  
FAX +45 48 10 00 48

AS BUILT - ETAPE 2 - BLOK 3-9

LYNGBY SØPARK

Emne: HOVEDTEGNING  
1. - ØVERSTE ETAGE  
BLOK TYPE C - BLOK NR. 9

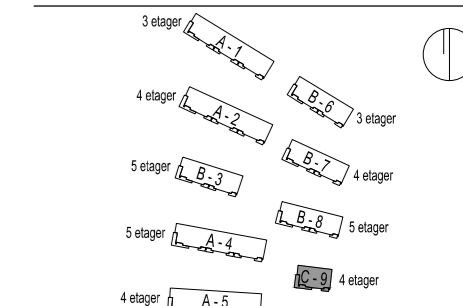

Matrikel nr. 18ca, Mortonsvej - Lyngby

Tegnet af: MBR Kontrolleret af: Godkendt af: TS

Sags nr.: SGLY0501

Dato: 2012.09.07

Målt: 1:100

<input type="checkbox"/>	SJÆLSØ GRUPPEN A/S	SORTEMOSEVEJ 15	3450 ALLERØD	TLF +45 48 10 00 00	FAX +45 48 10 00 48
<input checked="" type="checkbox"/>	VILHELM LAURITZEN AS	WILDERSGADE 41	1408 KØBENHAVN K.	TLF +45 32 69 90 00	FAX +45 32 69 90 90
<input type="checkbox"/>	SCHØNHERR LANDSKAB	GL. KONGEVEJ 3E, 4 TV.	1610 KØBENHAVN V.	TLF +45 33 18 61 80	FAX +45 33 18 61 99
<input type="checkbox"/>	MIDTCONSULT A/S	VIBORGVEJ 1	7400 HERNING	TLF +45 97 22 11 33	FAX +45 97 22 19 05
<input type="checkbox"/>	CARSTENSEN & KANSTRUP	TOFTEBAKKEN 17	3460 BIRKERØD	TLF +45 45 81 07 35	FAX +45 45 82 07 35